


むつ都市計画 総括図(むつ地区) むつ都市計画道路の変更(むつ市決定) 素案

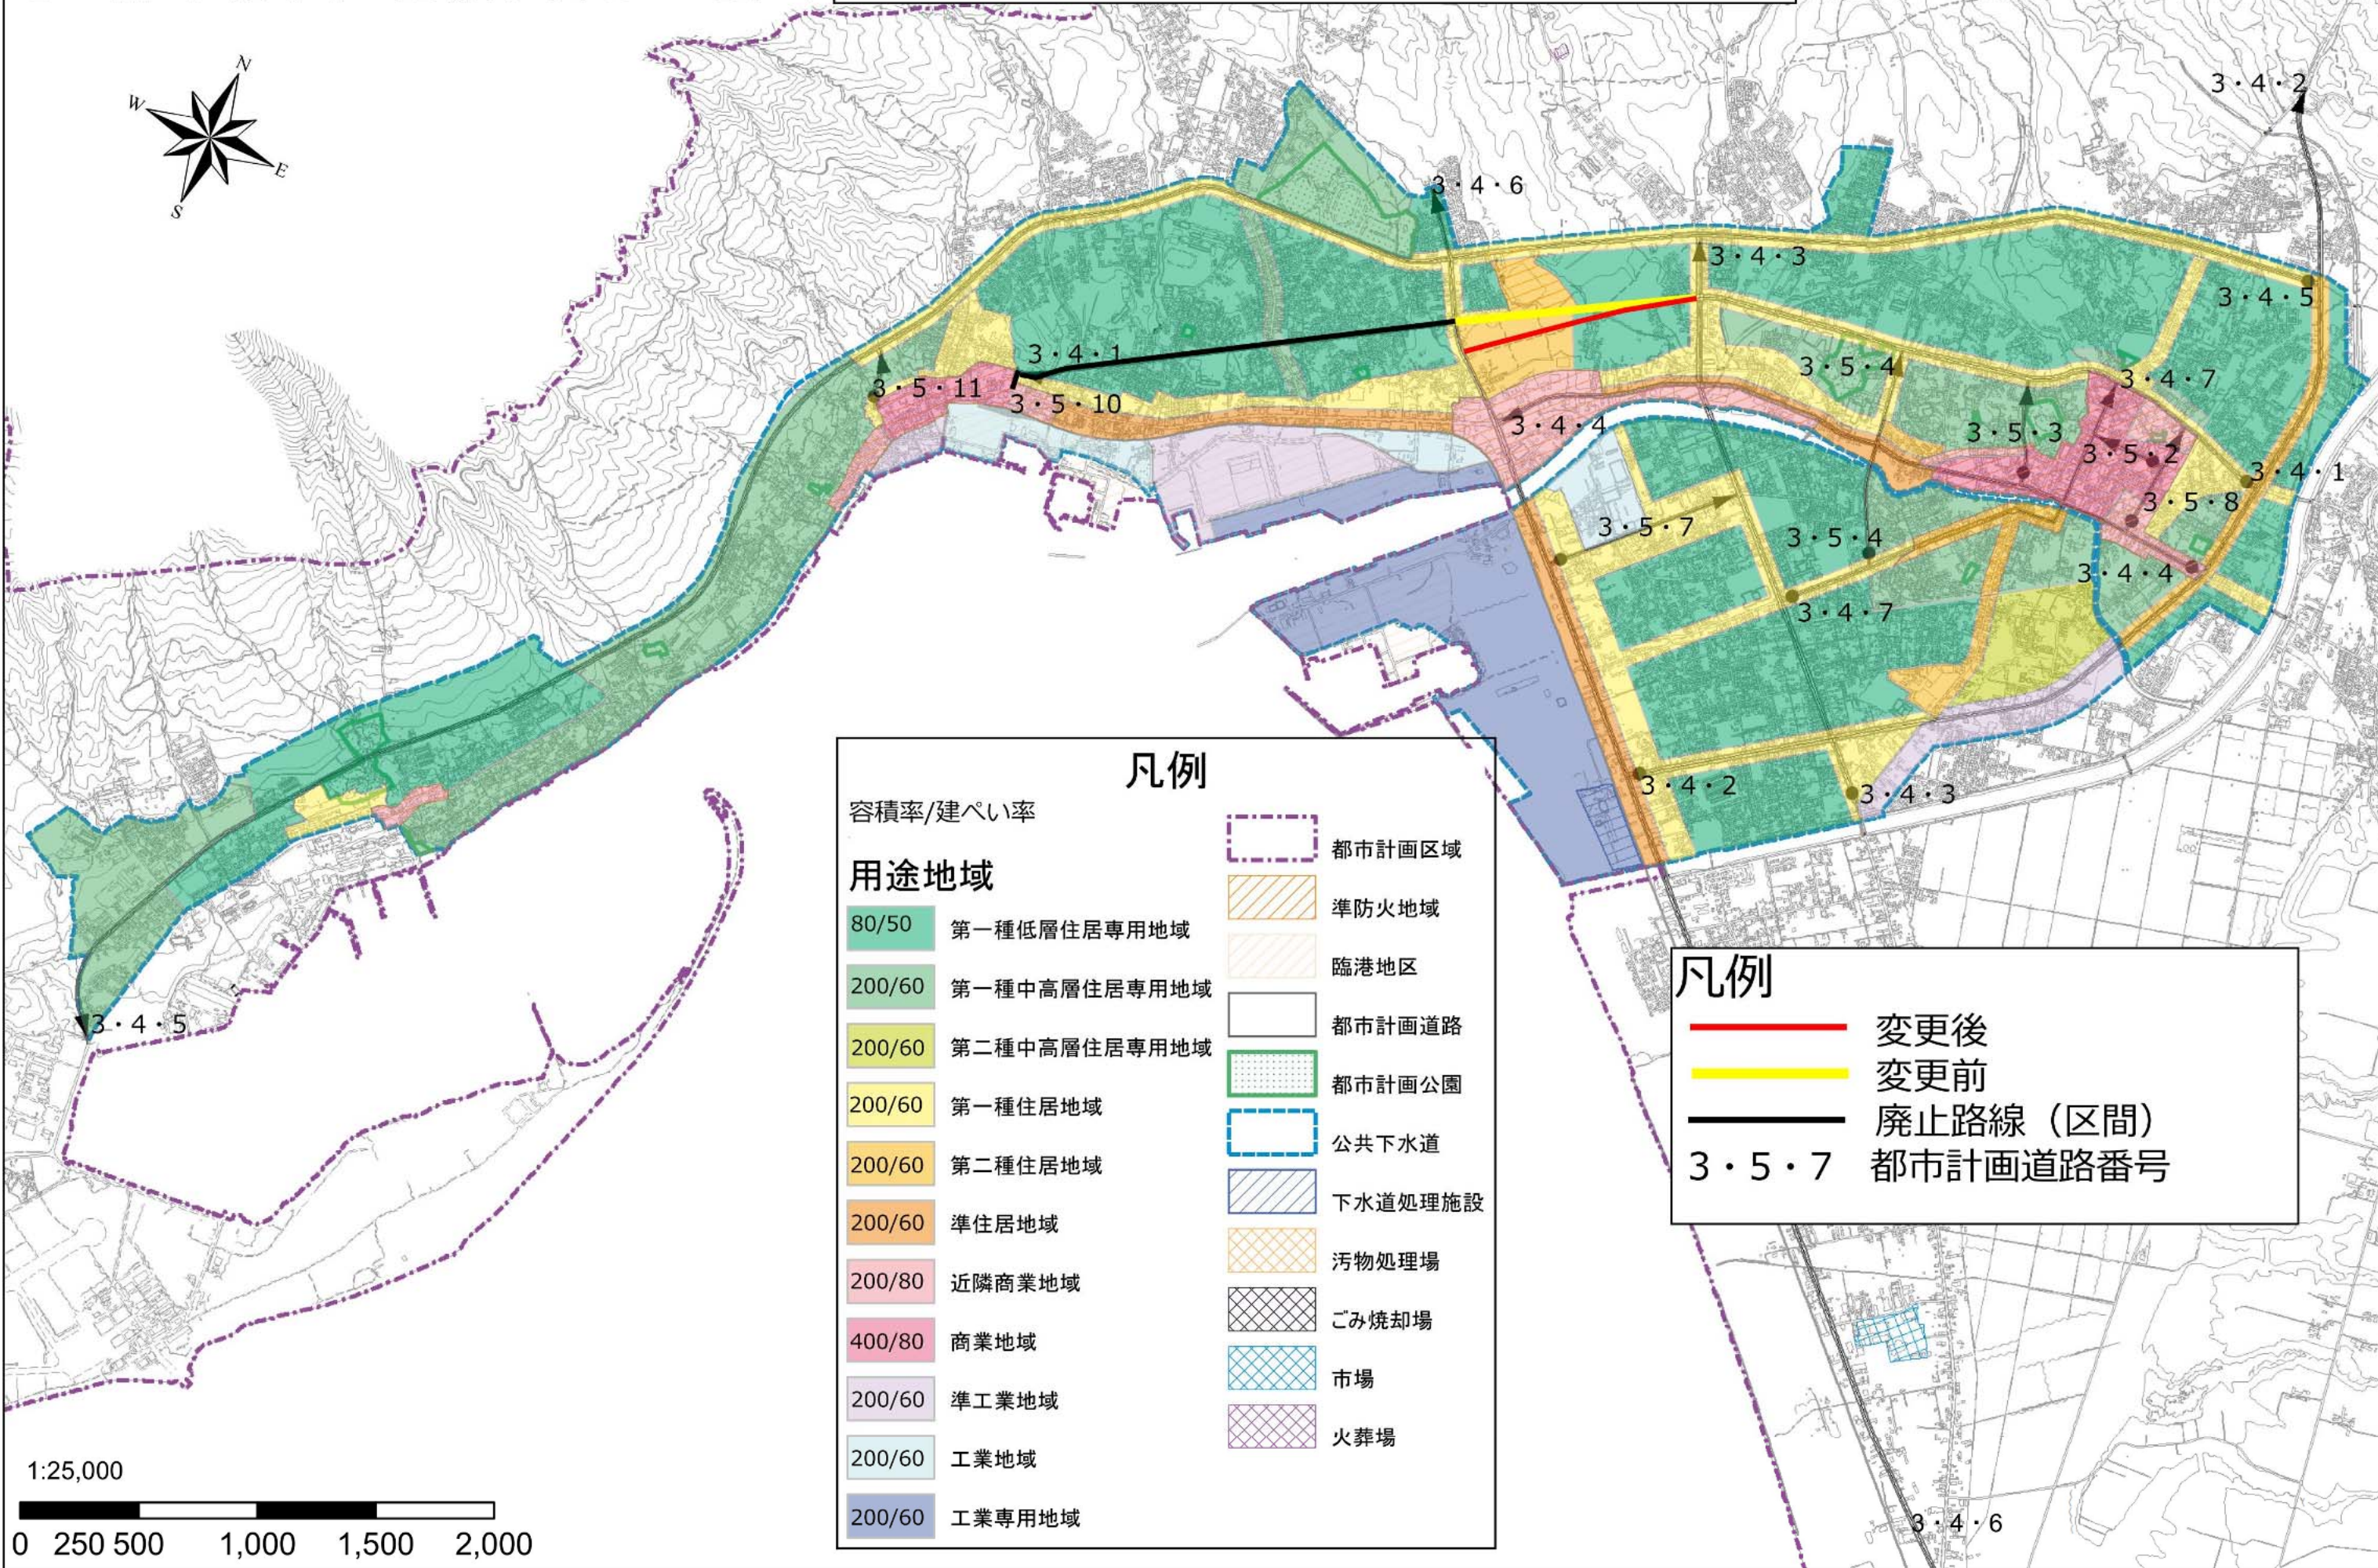

凡例

容積率/建ぺい率

用途地域	容積率/建ぺい率
第一種低層住居専用地域	80/50
第一種中高層住居専用地域	200/60
第二種中高層住居専用地域	200/60
第一種住居地域	200/60
第二種住居地域	200/60
準住居地域	200/60
近隣商業地域	200/80
商業地域	400/80
準工業地域	200/60
工業地域	200/60
工業専用地域	200/60

都市計画区域	(Purple dashed line)
準防火地域	(Orange diagonal lines)
臨港地区	(Light orange diagonal lines)
都市計画道路	(Black line)
都市計画公園	(Green dotted pattern)
公共下水道	(Blue dashed line)
下水道処理施設	(Blue diagonal lines)
汚物処理場	(Orange cross-hatch pattern)
ごみ焼却場	(Black cross-hatch pattern)
市場	(Blue cross-hatch pattern)
火葬場	(Purple cross-hatch pattern)

凡例

変更後	(Red line)
変更前	(Yellow line)
廃止路線(区間)	(Black line with arrow)
都市計画道路番号	(3.5.7)

